Bilaga 4

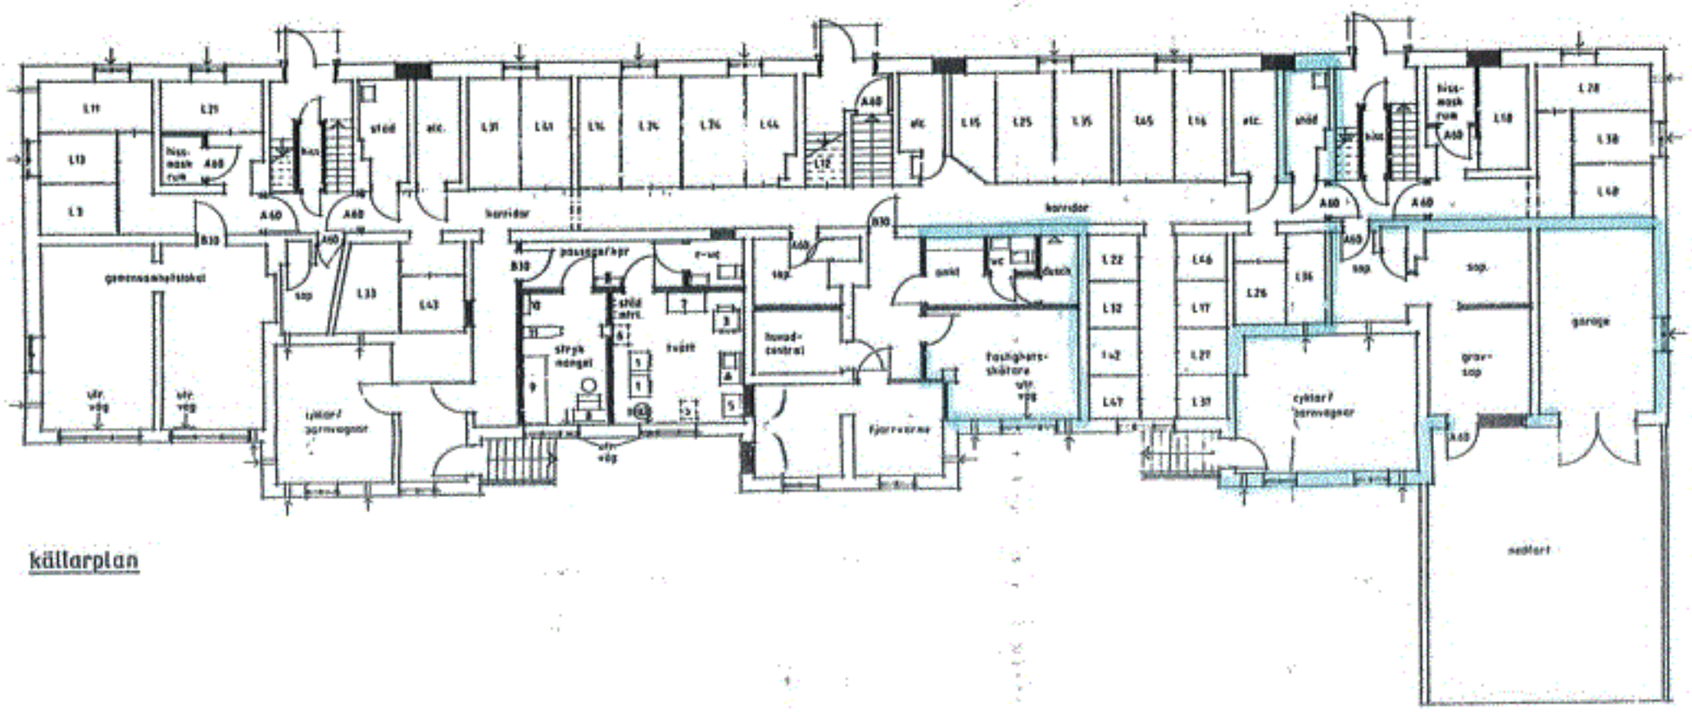

källarplan

RELATIONSRITNING
1985-04-15

85 04 04
1240/83

REV	ANT	REVIDERINGEN AVSER	SIGN	DATUM

ABV
BYGG AVD 081

SCHOTT & ÅKERMAN ARKITEKTER SAR
orkitektgården
NORRA KASERNGATAN 2
291 33 KRISTIANSTAD 044/123070

KV. TVILLINGEN 2, KRSTD
OMBYGGNAD
KÄLLARPLAN

RITAD AV	GRANSKAD AV	SKALA 1:100	
AHL	BS		
KRISTIANSTAD 850403		ARKITEKTNUMMER 3282	RITNINGSNUMMER 05

HALV SKALA