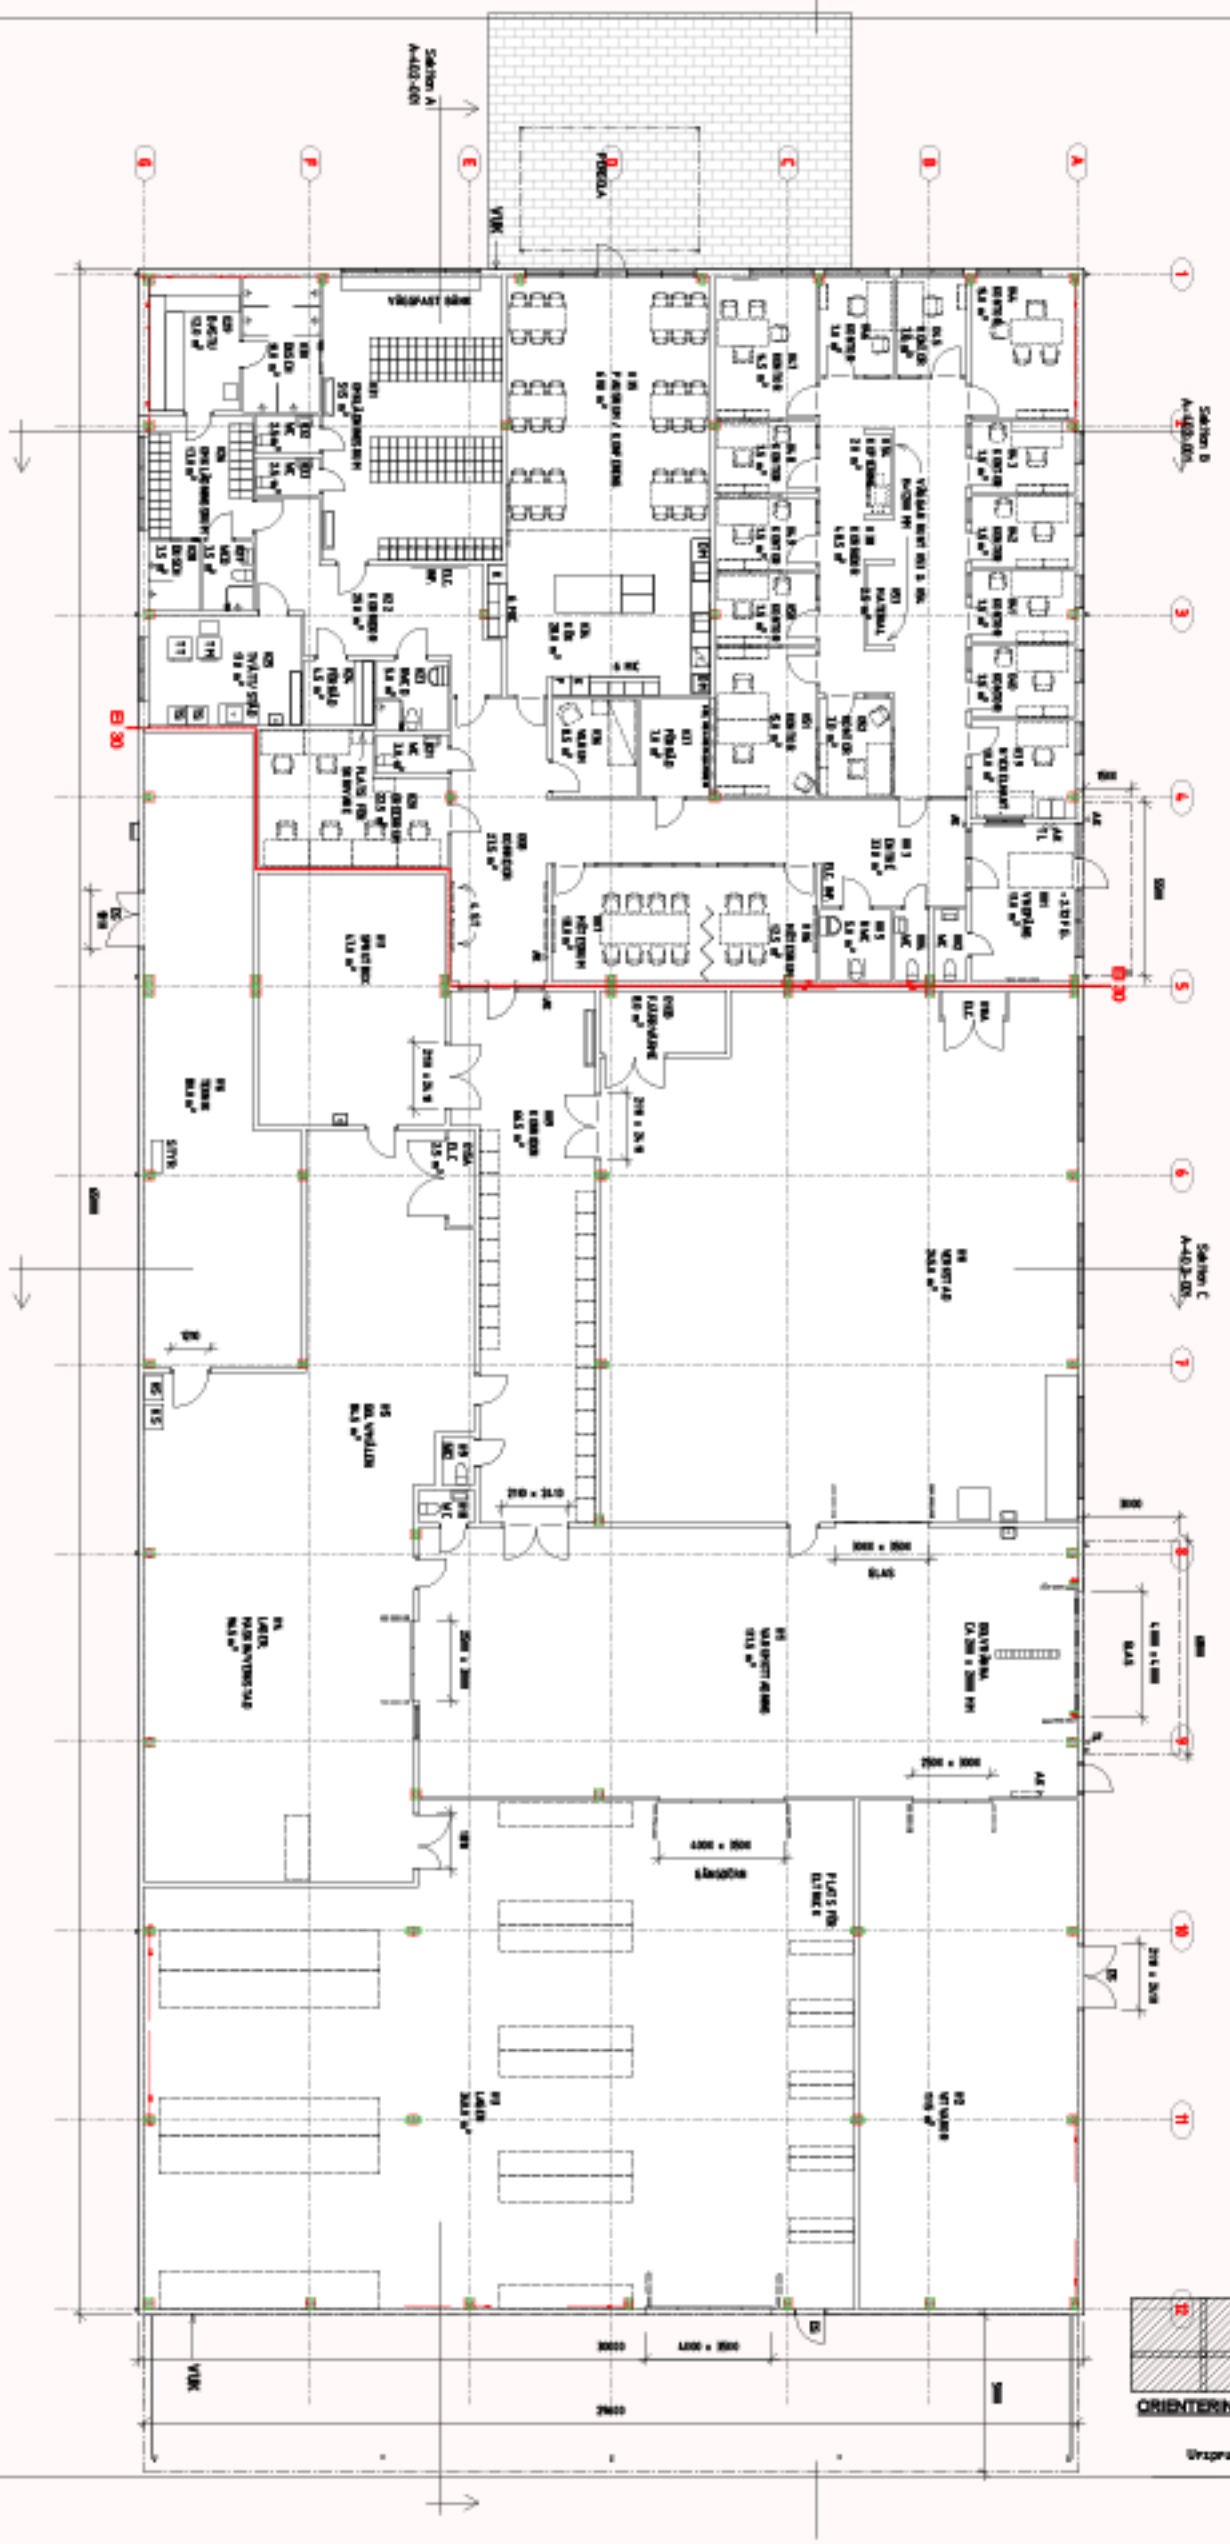

SKALA 1:100

0 1 2 5 10

METER

RELATIONSHANDLING

SNICKERIET

ABK

A	Arkitektgruppen AB		Tel. 044-20870
K			Tel.
VP			Tel.
E			Tel.
V			Tel.
W			Tel.
H			Tel.

UPPDRAG NR 8967	RITAD AV AG	HANDLÄGGARE AG
DATUM 2023-10-16	ANSVARIG TD	

KV. PLASTEN 5, KRISTIANSTAD KOMMUN

NYBYGGNAD AV INDUSTRIBYGGNAD

PLAN 1

SKALA A1 1:100 A3 1:200	NUMMER A-40.1-001

2023-10-27 15:07:09 C:\Users\Arkitektgården\OneDrive\Dokument\A-6-V-001 Nya snickeriet 2021_annas.pierre@arkitektgarden.se.rvt