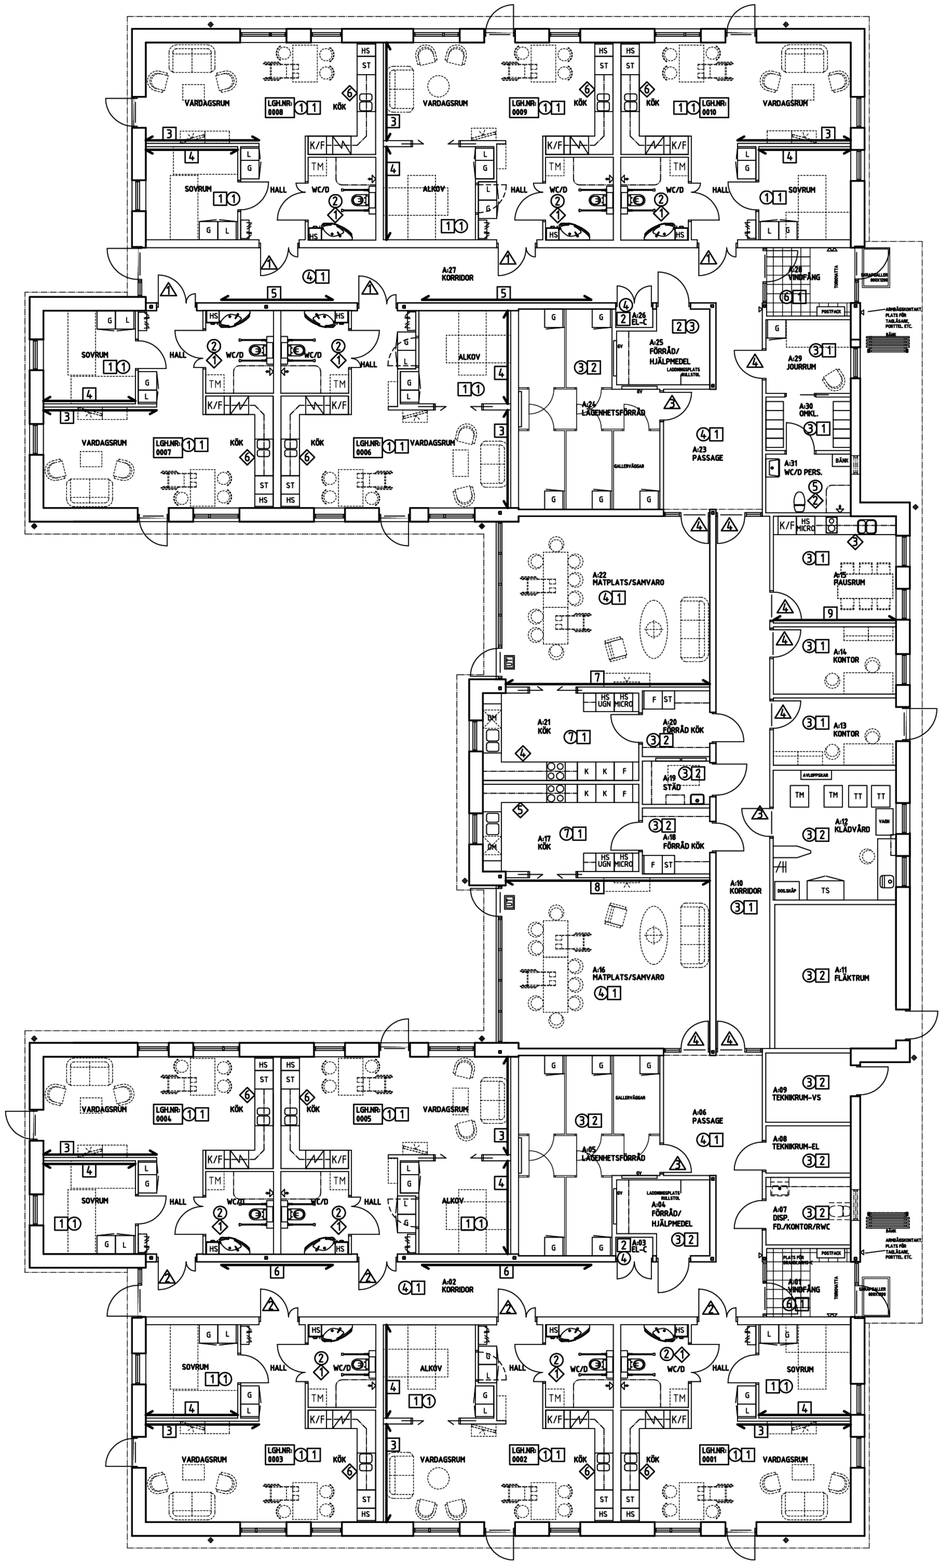


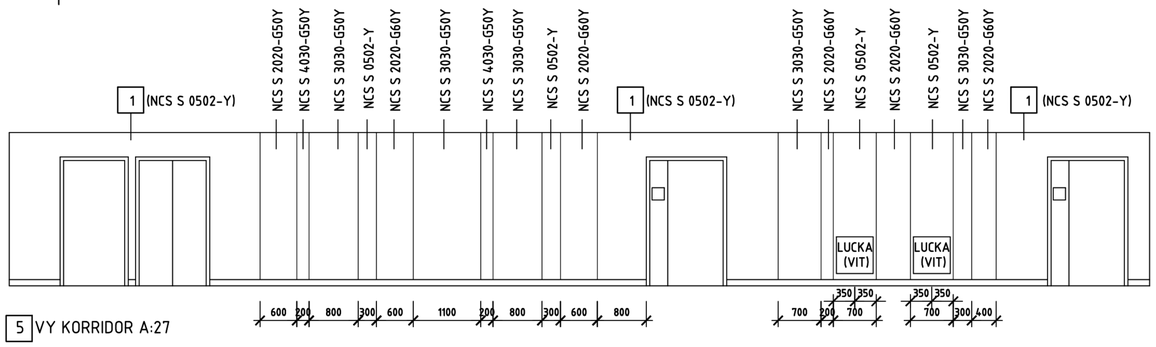


5 VY KORRIDOR A:27

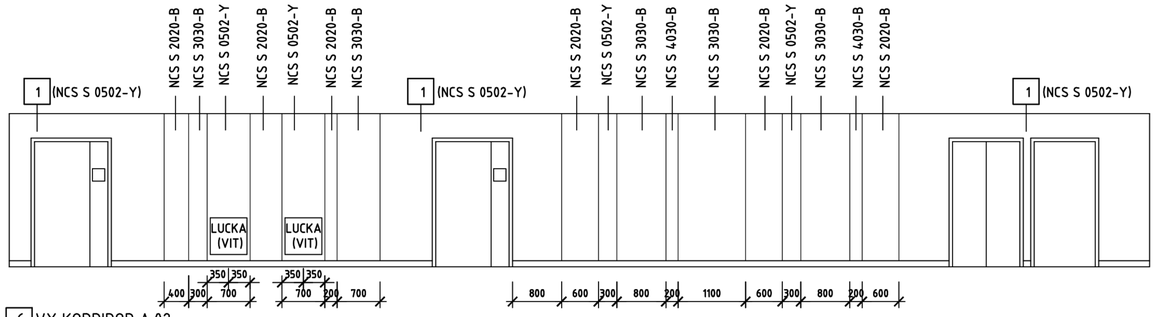


6 VY KORRIDOR A:02

## FÖRKLARINGAR

### GOLVBELÄGGNING

PLASTMATTA
1. GERFLOR,TARALAY IMPRESSION COMFORT 0592 OTTAWA POPLAR
2. GERFLOR TARASAFE ULTRA 7383 DIOPSIDE (HALKSÄKER)
3. GERFLOR TATALAY PREMIUM COMPACT, BRAZIL 8736 RECIFE
4. GERFLOR TATALAY PREMIUM COMFORT, BRAZIL 4327 CAXIAS
5. GERFLOR TARASAFE ULTRA 4463 AQUA (HALKSÄKER)
7. GERFLOR TATALAY PREMIUM COMPACT, BRAZIL 4327 CAXIAS

SVETSTRÅDAR KULÖR SÅ LIKA MATTAN SOM MÖJLIGT.

KLINKER
6. SVENSKA KAKEL, MICRON, 30T (BRUN) (KULÖR T, FORMAT 30X30 CM, STRUKTUR NATURALE)

SOCKEL
KLINKER: SVENSKA KAKEL, MICRON, T (HÖJD 30X9,5 CM, STRUKTUR NATURALE)
PLASTMATTA: UPPVIK KULÖR LIKA GOLV
TRÄ: LACKERAD EK OCH BJÖRK ENLIGT RUMSBESKRIVNING

### VÄGGAR

KULÖR

OMFATTNING ENLIGT MARKERING

1. NCS S 0502-Y (VIT) UNDANTAGET MARKERADE FONDVÄGGAR
2. NCS S 1500-N (GRÅVIT)
3. NCS S 2010-G50Y (LJUSGRÖN)
4. NCS S 0515-Y20R (LJUSGUL)
5. MÖNSTERMÅLNING KORRIDOR A:27 -SE VY
6. MÖNSTERMÅLNING KORRIDOR A:02 -SE VY
7. NCS S 2020-G60Y (VARMGRÖN)
8. NCS S 2020-B (BLÅGRÅ)
9. NCS S 2020-B50G (LJUS BLÅGRÖN)

### VÄGGAR FORTS.

KAKEL

1. SVENSKA KAKEL ICOLORI CE.SI. MATT
INBYGGD TOALETTCISTERN 100X100 MM NOTTE (MÖRKBLÅ)
HEL VÄGG BAKOM HANDFAT/SPEGEL/HÖGSKÅP 200X200 MM GALASSIA (BLÅ)
ÖVRIGA VÄGGAR 200X200 MM COTONE (VARMVIT)
SE UPPSTÄLLNINGSRITNING A-46.4-004

2. SVENSKA KAKEL ICOLORI CE.SI. MATT
KONTRASTMARKERING BAKOM WC-STOL OCH HANDFAT
100X100 MM SALVIA (BLÅGRÖN)
ÖVRIGA VÄGGAR 200X200 MM BIANCO (VIT)
SE UPPSTÄLLNINGSRITNING A-46.4-004

3. SVENSKA KAKEL ICOLORI CE.SI. MATT
STÄNKSKYDD VID KÖKSINREDNING 100x100 MM SALVIA (BLÅGRÖN)
SE UPPSTÄLLNINGSRITNING A-46.4-003

4. SVENSKA KAKEL ICOLORI CE.SI. MATT
STÄNKSKYDD VÄGG MED FÖNSTER 200x200 MM BIANCO
STÄNKSKYDD ÖVRIGT 100x100 MM MELA
SE UPPSTÄLLNINGSRITNING A-46.4-002

5. SVENSKA KAKEL ICOLORI CE.SI. MATT
STÄNKSKYDD VÄGG MED FÖNSTER 200x200 MM BIANCO
STÄNKSKYDD ÖVRIGT 100x100 MM GALASSIA
SE UPPSTÄLLNINGSRITNING A-46.4-002

6. SVENSKA KAKEL ICOLORI CE.SI. MATT
STÄNKSKYDD KÖK 100x100 MM BIANCO (VIT)
SE UPPSTÄLLNINGSRITNING A-46.4-001

GENERELLT FOG TYP HÖGANÄS LJUSGRÅ

### DÖRRFODER

1. MÅLAS NCS S 7020-G (MÖRKGRÖN -LIKA KARM)
2. MÅLAS NCS S 6030-B (MÖRKBLÅ -LIKA KARM)
3. MÅLAS NCS S 4502-Y (GRÅ)
4. KLARLACKERAD MASSIV BJÖRK

-- ÖVRIGA DÖRRFODER, UTAN MARKERING , MÅLAS NCS S 0502-Y (VIT)

### ÖVRIGT

UNDERTAK SOM MÅLAS - NCS S 0500-N VIT

HÖRNLISTER VID UTÅTGÅENDE HÖRN MÅLAS LIKA VÄGG

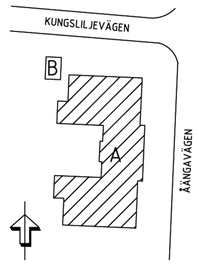


| BET | ANT | ÄNDRINGEN AVSER | SIGN | DATUM |
|---|---|---|---|---|

RELATIONSHANDLING

AB ALLÖN projnr: 911406
GRUPPBOSTAD HAMMAR
KV. HAMMAR 138:4
KRISTIANSTADS KOMMUN

| | | |
|---|---|---|
| A | SESAM ARKITEKKONTOR AB | 044-18 48 80 |
| E | COWI AB | 010-850 18 29 |
| K | COWI AB | 010-850 17 18 |
| V | EVU ENERGI & VVS | 044-781 00 04 |
| B | BENGT DAHLGREN AB | 044-780 94 32 |
| M | WSP SAMHÄLLSBYGGNAD | 0455-447 85 |

| UPPDRAG NR | RITAD AV | HANDLÄGGARE |
|---|---|---|
| 12.0112 | | P.STRÖMBERG |
| DATUM 150821 | ANSVARIG | |

GRUPPBOSTAD HAMMAR
NYBYGGNAD

KULÖRBESKRIVNING

SKALA 1:100(A1) 1:200(A3) NUMMER A-49.1-010 BET

PLO: 2015-08-21 15:21 G:\PROJEKT\12 0112 GRUPPBOSTAD HAMMAR PROJEKTERING\PROJEKTERING\RELATIONSHANDLING\RITNINGAR\MODELL\A-49-P-010.DWG MIKAEL PERSSON

LAGER: SB11

SKALA 1:100 (A1) 0 5 10